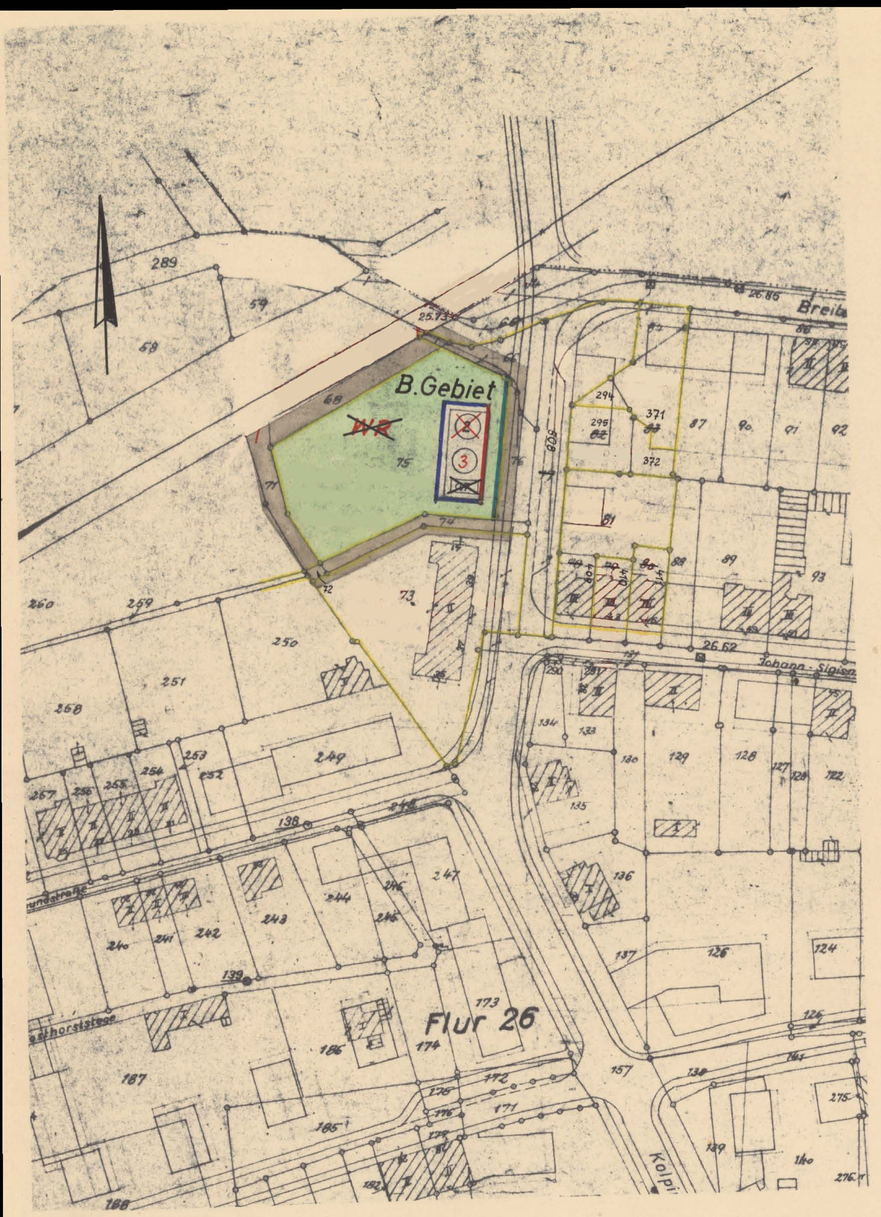


Vereinfachte Änderung zum

Bebauungsplan (DPL) 19

Blatt: C

Gemarkung: Wesel Flur: 26

Maßstab 1: 1000 1. Ausfertigung

Zeichenerklärung

bereits festgesetzt

bestehend aufzuheben festzusetzen

(2) ~~(2)~~ (3)

Grundstückseigentümer

Geltungsbereichsgrenze
Parzellengrenze

Straßenbegrenzungs- oder Vorgartenlinie ~~mit Zufahrt~~
~~Zwingerde~~ Baulinie ~~mit Zufahrt~~
Baugrenze ~~mit Zufahrt~~
Private Freifläche, unbebaubar

Geschoßzahl

~~DK~~ ~~Geschoßflächenzahl~~

Informatorische Eintragung der betroffenen und in Kenntnis gesetzten Nachbarn

Gestrichen lt. Verfügung der Landesbaubehörde Ruhr vom 10. März 1964

Angefertigt:

Wesel, den 14. 3. 1963

STADT WESEL

Stadtbauassessor

Diesem Planentwurf zur vereinfachten Änderung des Bebauungsplanes Nr. 19 „Vor dem Nordglacis" gemäß §13 Bundesbaugesetz vom 23.6.1960 (BGBl. I S. 341) hat die Stadtvertretung der Stadt Wesel am 28.3.1963 zugestimmt.

Wesel, den 29. März 1963

Bürgermeister Stadtvertreter

STADT WESEL

Die Voraussetzungen des § 13, Abs. 1 des Bundesbaugesetzes wurden erfüllt.
Gemäß § 10 des Bundesbaugesetzes wurde die vereinfachte Änderung zum Bebauungsplan Nr. 19 von der Stadtvertretung der Stadt Wesel am 3.2.1964 als Satzung beschlossen.

Wesel, den 5.2.1964

Bürgermeister Stadtvertreter

STADT WESEL

Die Auslegung der vereinfachten Änderung ist gem. § 12 des BBauG am 23.4.64 ortsüblich bekannt gemacht worden, mit dem Hinweis, daß dieser Plan ab 30.4.64 zu jedermann Einsicht ausliegt

Wesel, den 30.6.64

Stadtdirektor

STADT WESEL