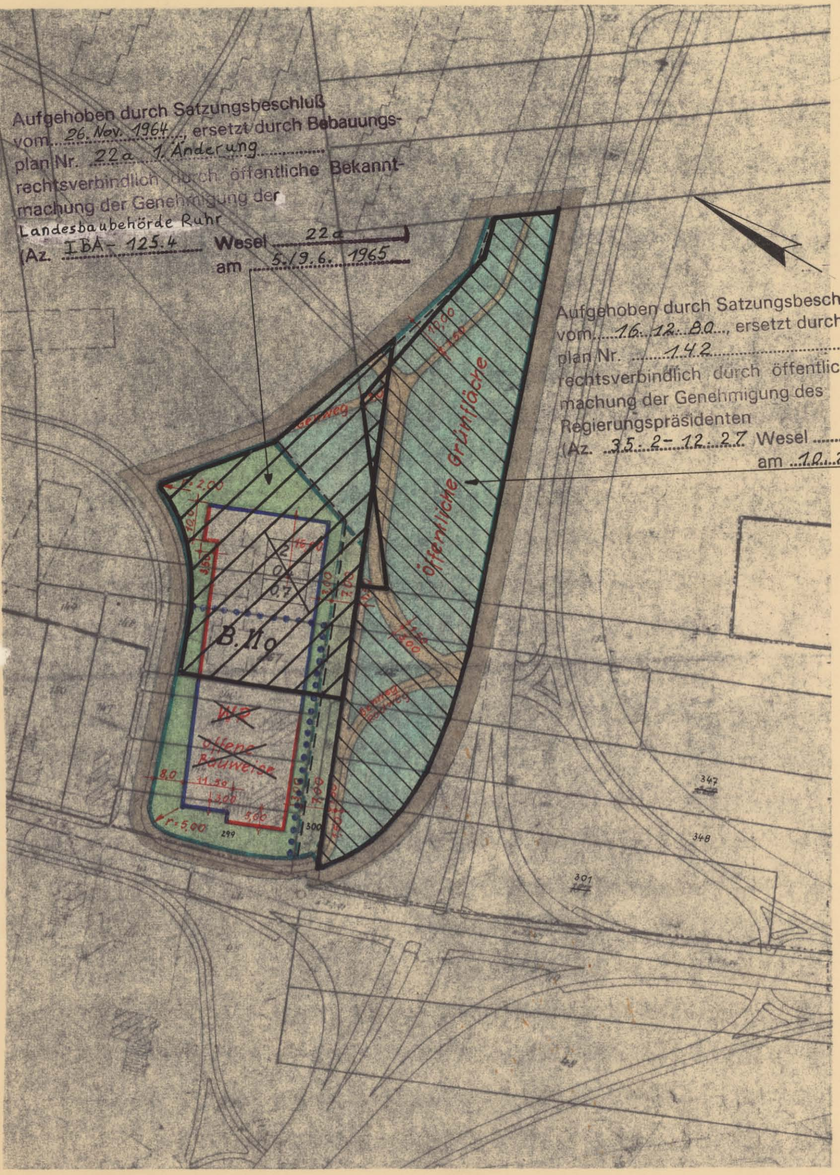


Vereinfachte Änderung zum

Bebauungsplan (DPL) 22a

Blatt: B

Gemarkung: Wesel *Flur: 22*

Maßstab 1: 1000 *1. Ausfertigung*

Zu diesem Plan gehört ein Grundstücksplan

Zeichenerklärung

Geltungsbereichsgrenze
Flurgrenze
Flurstücksgrenze
Baubestand Wohngebäude
Sonstiger Baubestand
Öffentliche Verkehrsfläche
Öffentliche Grünfläche

bereits festgesetzt *festzusetz.* *aufzuheben*

Private Freifläche
Straßenbegrenzungs- oder Vorgartenlinie ~~mit Zufahrt~~
~~Zwingende~~ Baulinie ~~mit Zufahrt~~
Baugrenze ~~mit Zufahrt~~
Verbandsgrünflächengrenze
Umlegungsgebietsgrenze
~~Geschoßzahl~~
Grundflächenzahl
~~Geschoßflächenzahl~~
Informatorische Eintragung der betroffenen und in Kenntnis gesetzten Nachbarn.

2 / o / 0,7

Grundstückseigentümer

Gestrichen lt. Verfügung der Landesbaubehörde Ruhr vom 11. März 1964

Angefertigt:

Wesel, den 16.10.62

STADT WESEL 6

Stadtbaumeister

Diesem Planentwurf zur vereinfachten Änderung des Bebauungsplanes Nr. 22a „Am Mühlenweg" gemäß § 13 Bundesbaugesetz vom 23.6.1960 (BGBl I S. 341) hat die Stadtvertretung der Stadt Wesel am 6.11.62 zugestimmt.
Wesel, den 12.11.63

Bürgermeister STADT WESEL 6 *Stadtvertreter*

Die Voraussetzungen des § 13, Abs. 1 des Bundesbaugesetzes wurden erfüllt.
Gemäß § 10 des Bundesbaugesetzes wurde die vereinfachte Änderung zum Bebauungsplan Nr. 22a von der Stadtvertretung der Stadt Wesel am 3.2.1964 als Satzung beschlossen.
Wesel, den 5.2.1964

Bürgermeister STADT WESEL 6 *Stadtvertreter*

Die Auslegung der vereinfachten Änderung ist gemäß § 12 des Bundesbaugesetzes am 16.7.1964 ortsüblich bekannt gemacht worden, mit dem Hinweis, daß dieser Plan ab 24. Juli 1964 öffentlich ausliegt.
Wesel, den 20.7.1964

Stadtdirektor

STADT WESEL 6