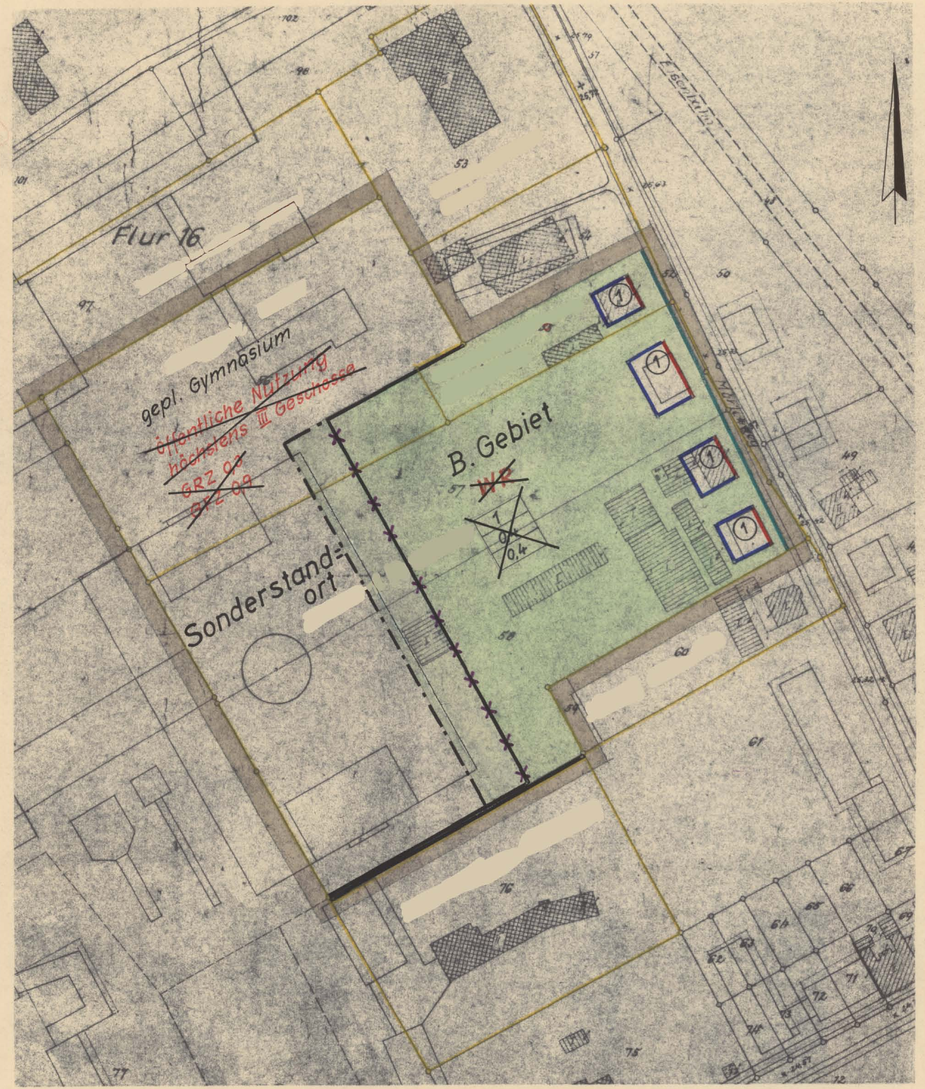


Vereinfachte Änderung zum

Bebauungsplan (DPL) 27

Blatt: A

Gemarkung: Wesel **Flur: 16**

Maßstab 1: 1000 **1. Ausfertigung**

Zeichenerklärung

Geltungsbereichsgrenze

Flurstücksgrenze

Baubestand Wohngebäude

Sonstiger Baubestand

bereits festgesetzt festzusetzen aufzuheben

Straßenbegrenzungs - oder Vorgarten - linie ~~mit Zufahrt~~

~~Zwingende~~ Baulinie ~~mit Zufahrt~~

Baugrenze ~~mit Zufahrt~~

Private Freifläche, unbebaubar

Sonderstandortgrenze

I (1)
0,4

Geschoßzahl
~~Grundflächenzahl~~
~~Geschoßflächenzahl~~

Grundstücks-eigentümer

Informatorische Eintragung der betroffenen und in Kenntnis gesetzten Nachbarn

Gestrichen lt. Verfügung der Landesbau = behörde Ruhr vom 10. März 1964

Angefertigt:

Wesel, den 16.4.63

STADT WESEL 6

Stadtbauassessor

Diesem Planentwurf zur vereinfachten Änderung des Bebauungsplanes Nr. 27 „Im Weseler Feld" gemäß §13 Bundesbaugesetz vom 23.6.1960 (BGBl I S. 341) hat die Stadtvertretung der Stadt Wesel am 6.5.63 zugestimmt.
Wesel, den 20.5.63

Bürgermeister Stadtvertreter

STADT WESEL 6

Die Voraussetzungen des § 13, Abs. 1 des Bundesbaugesetzes wurden erfüllt.
Gemäß § 10 des Bundesbaugesetzes wurde die vereinfachte Änderung zum Bebauungsplan Nr. 27 von der Stadtvertretung der Stadt Wesel am 3.2.1964 als Satzung beschlossen.
Wesel, den 5.2.1964

Bürgermeister Stadtvertreter

STADT WESEL 6

Die Auslegung der vereinfachten Änderung ist gem. § 12 des Bundesbaugesetzes am 23.4.64 ortsüblich bekannt gemacht worden, mit dem Hinweis, daß dieser Plan ab 30.4.64 zu jedermann Einsicht ausliegt.
Wesel, den 30.6.64.

STADT WESEL 6

Stadtdirektor